

令和2年1月14日

第1回 日南町議会臨時会議案

日 南 町

<p>を受ける者について、印鑑票に次に掲げる事項を登録する。</p> <p>(1)・(2) (略)</p> <p>(3) 氏名(氏に変更があった者に係る住民票に旧氏の記載_____が_____されている場合)_____が_____されている場合 合にあっては氏名及び当該旧氏、外国人住民に係る住民票に通称の記載が_____されている場合 にあっては、氏名及び通称)</p> <p>(4)～(7) (略)</p> <p>2 (略)</p>	<p>を受ける者について、印鑑票に次に掲げる事項を登録する。</p> <p>(1)・(2) (略)</p> <p>(3) 氏名(氏に変更があった者に係る住民票に旧氏の記載(法第6条第3項の規定により磁気ディスク(これに準ずる方法により一定の事項を確実に記録しておくことができる物を含む。以下同じ。))をもって調製する住民票に<u>あっては、記録。以下同じ。)</u>が_____されている場合)_____が_____されている場合 合にあっては氏名及び当該旧氏、外国人住民に係る住民票に通称が記録_____されている場合 にあっては、氏名及び通称)</p> <p>(4)～(7) (略)</p> <p>2 (略)</p>
--	--

備考 改正部分は下線の部分である。

附 則
 この条例は、公布の日から施行する。

議案第 2 号

日南町税条例の一部改正について

次のとおり、日南町税条例の一部を改正する条例について、地方自治法（昭和 22 年法律第 67 号）第 96 条第 1 項の規定により、本議会の議決を求める。

令和 2 年 1 月 14 日提出

日南町長 中村 英明

日南町税条例の一部を改正する条例

日南町税条例（昭和 45 年条例第 30 号）の一部を次のように改正する。

改正後			改正前		
（寄附金税額控除） 第34条の7（略） 2・3（略） 4 法第314条の7第1項第4号の条例で定める住民の福祉の増進に寄与する寄付金は、鳥取県税条例（平成13年鳥取県条例第10号）第24条の4第4項に規定する寄付金のうち、次の表に掲げる法人に対する同表の右欄に定める期間内に支出された寄付金とする。			（寄附金税額控除） 第34条の7（略） 2・3（略） 4 法第314条の7第1項第4号の条例で定める住民の福祉の増進に寄与する寄付金は、鳥取県税条例（平成13年鳥取県条例第10号）第24条の4第4項に規定する寄付金のうち、次の表に掲げる法人に対する同表の右欄に定める期間内に支出された寄付金とする。		
名称	主たる事務所の所在地	期間	名称	主たる事務所の所在地	期間
特定非営利活動法人鳥取県自閉症協会	鳥取市瓦町601番地	令和2年1月1日から 令和6年12月31日まで	特定非営利活動法人鳥取県自閉症協会	鳥取市瓦町601番地	平成27年1月1日から 令和元年12月31日まで
特定非営利活動法人倉吉鴨水館	倉吉市下田中町801番地	平成27年8月1日から 令和2年7月31日まで	特定非営利活動法人倉吉鴨水館	倉吉市下田中町801番地	平成27年8月1日から 令和2年7月31日まで
特定非営利活動法人ハーモニカレッジ	八頭郡八頭町才代299番地	平成30年1月1日から 令和4年12月31日まで	特定非営利活動法人ハーモニカレッジ	八頭郡八頭町才代299番地	平成30年1月1日から 令和4年12月31日まで

特定非営利活動法人十人十色	鳥取市用瀬町安蔵 991 番地	平成 30 年 8 月 1 日から 令和 5 年 7 月 31 日まで	特定非営利活動法人十人十色	鳥取市用瀬町安蔵 991 番地	平成 30 年 8 月 1 日から 令和 5 年 7 月 31 日まで
特定非営利活動法人グリーンツーリズムもちがせ	鳥取市用瀬町屋住 278 番地	令和元年 8 月 1 日から 令和 6 年 7 月 31 日まで	特定非営利活動法人グリーンツーリズムもちがせ	鳥取市用瀬町屋住 278 番地	令和元年 8 月 1 日から 令和 6 年 7 月 31 日まで

備考 改正部分は下線の部分である。

附 則

(施行期日)

- 1 この条例は、公布の日から施行し、令和 2 年 1 月 1 日から適用する。
(経過措置)
- 2 この条例の施行の前日に改正前の日南町税条例第 34 条の 7 第 4 項に規定する特定非営利法人鳥取県自閉症協会に対して支出した寄附金については、同項の規定は、なおその効力を有する。

議案第 3 号

字の区域の変更について

地方自治法（昭和 22 年法律第 67 号）第 260 条第 1 項の規定により、土地改良法（昭和 24 年法律第 195 号）第 89 条の 2 第 10 項において準用する同法第 54 条第 4 項の規定による県営土地改良事業阿毘縁地区（第 1 工区）にかかる換地処分公告があった日の翌日から、次のとおり本町内の字の区域を変更することについて、本議会の議決を求める。

令和 2 年 1 月 14 日提出


日南町長 中村 英明

区域を変更する 字の名称	同左の区域（令和元年 1 月 14 日現在の地番による）
下阿毘縁字安右衛門 谷尻	下阿毘縁字安右衛門谷尻のうち 1787 の 1 及びこれと一体をなす町有地並びに 1771 の 1 と一体をなす町有地の一部以外の区域
下阿毘縁字仲田	下阿毘縁字仲田の全域 下阿毘縁字安右衛門谷尻 1787 の 1 及びこれと一体をなす町有地並びに 1771 の 1 と一体をなす町有地の一部
下阿毘縁字三通り田	下阿毘縁字三通り田の全域 下阿毘縁字古路田 2067 の 1 の一部、2069 の一部、 2070 の 1 の一部及びこれらと一体をなす町有地
下阿毘縁字古路田	下阿毘縁字古路田のうち 2067 の 1 の一部、2069 の一部 2070 の 1 の一部及びこれらと一体をなす町有地の一部以外の区域 下阿毘縁字中島 2076 の 2 の一部、2078 の一部、2082 の一部、2083 の一部、2084 の 1 の一部及びこれらと一体をなす町有地

下阿毘縁字中島	下阿毘縁字中島のうち2076の2の一部、2078の一部、2082の一部、2083の一部、2084の1の一部及びこれらと一体をなす町有地以外の区域
下阿毘縁字大池	下阿毘縁字大池の全域 下阿毘縁字大池ノ下モ屋敷廻り2264の1及びこれと一体をなす町有地の一部
下阿毘縁字大池ノ下モ屋敷廻り	下阿毘縁字大池ノ下モ屋敷廻りのうち2264の1及びこれと一体をなす町有地の一部以外の区域

字界変更


阿毘緑地区 (第1工区)

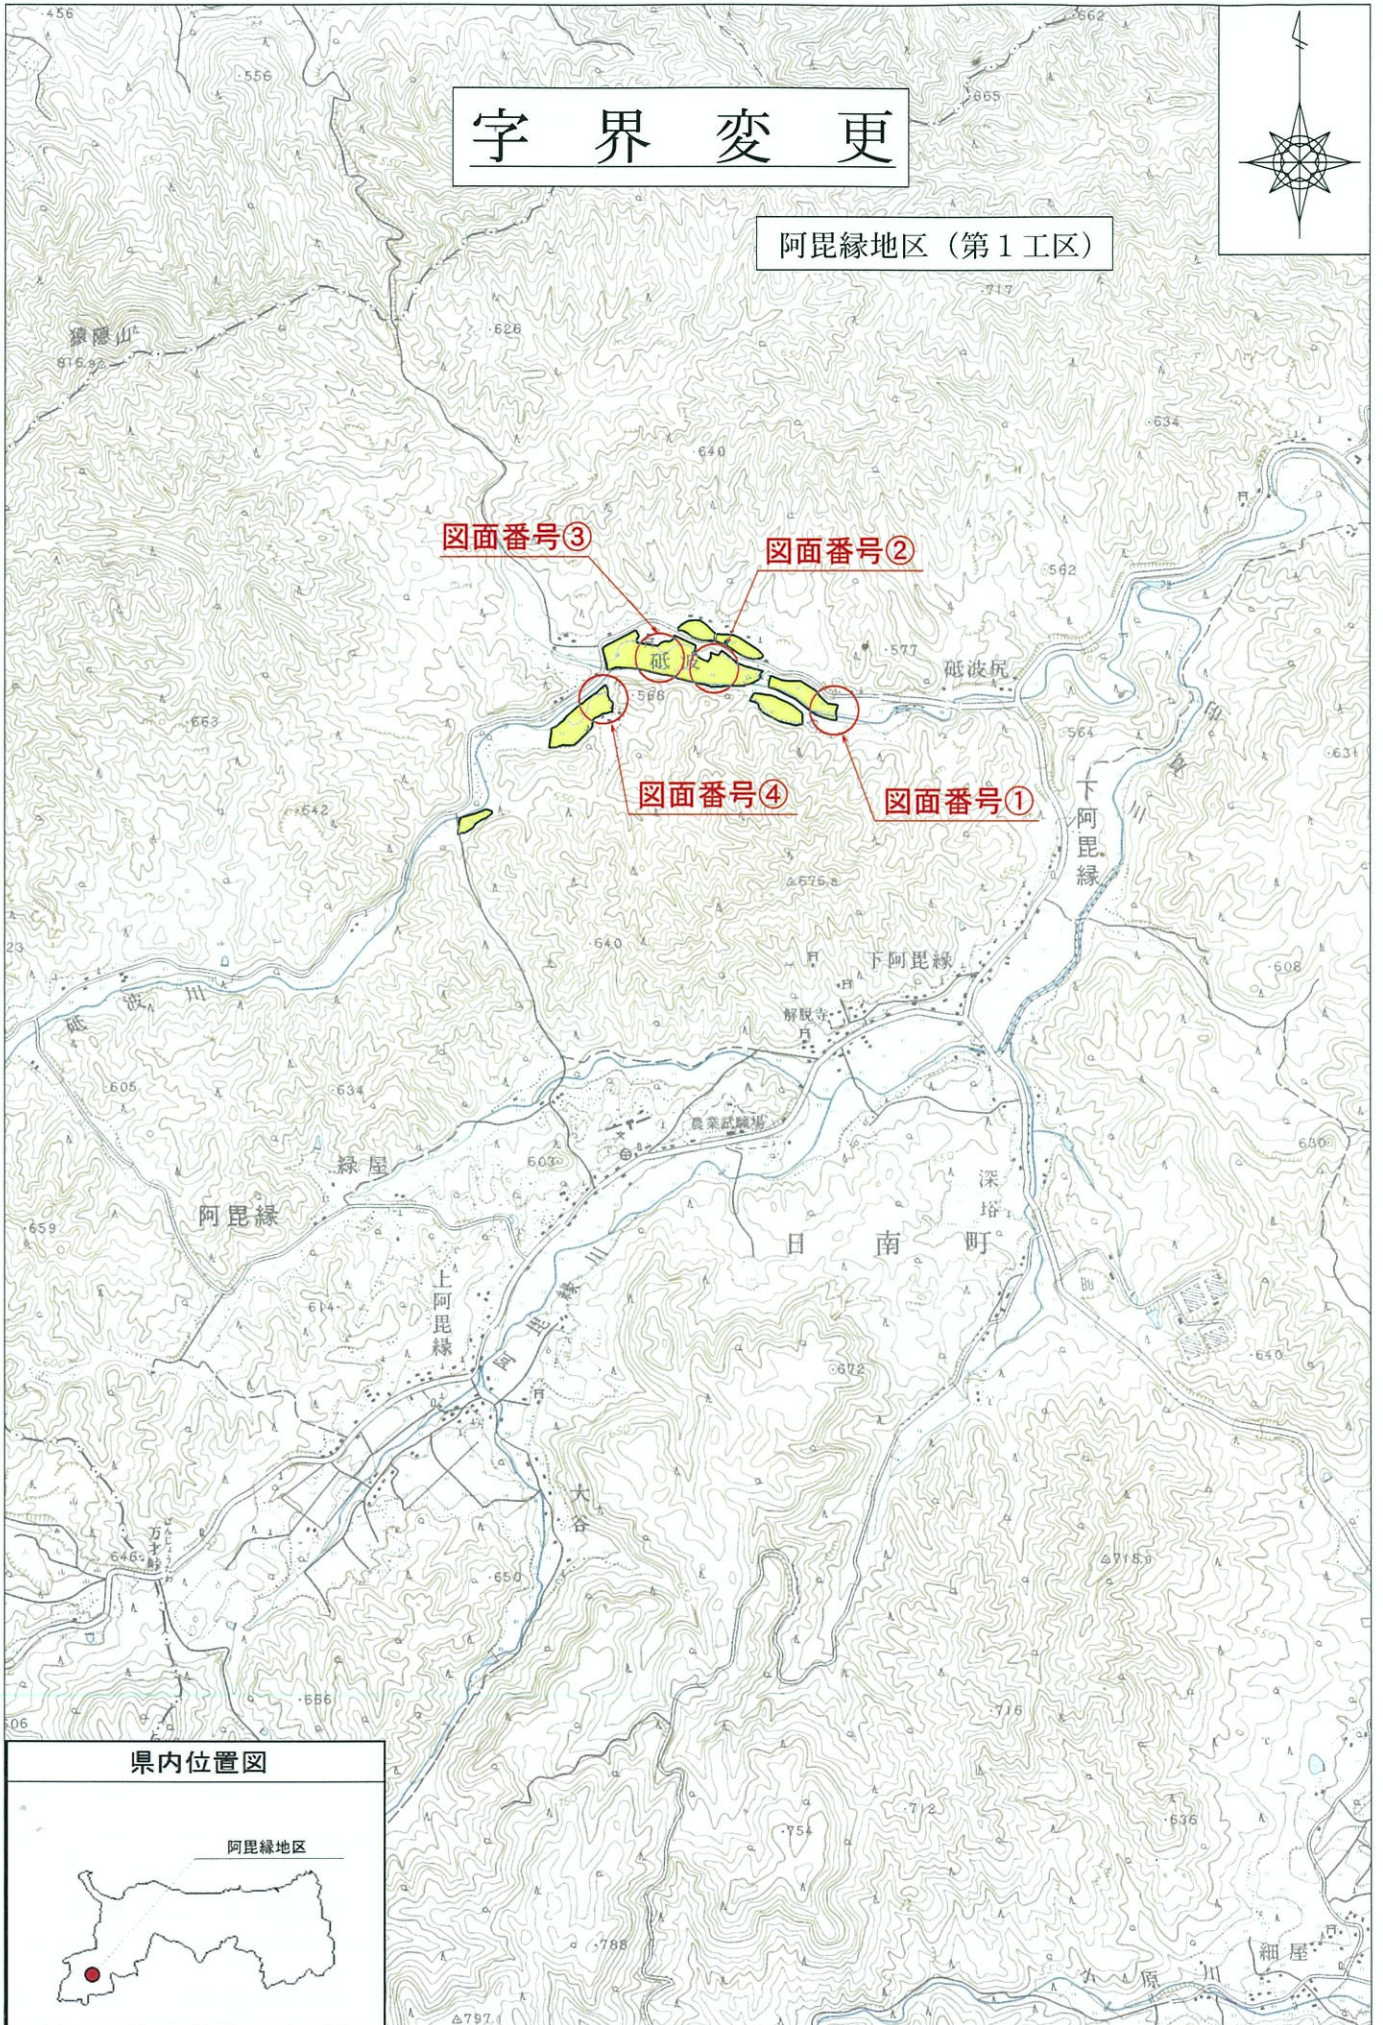

県内位置図



阿毘縁地区ほ場整備区域

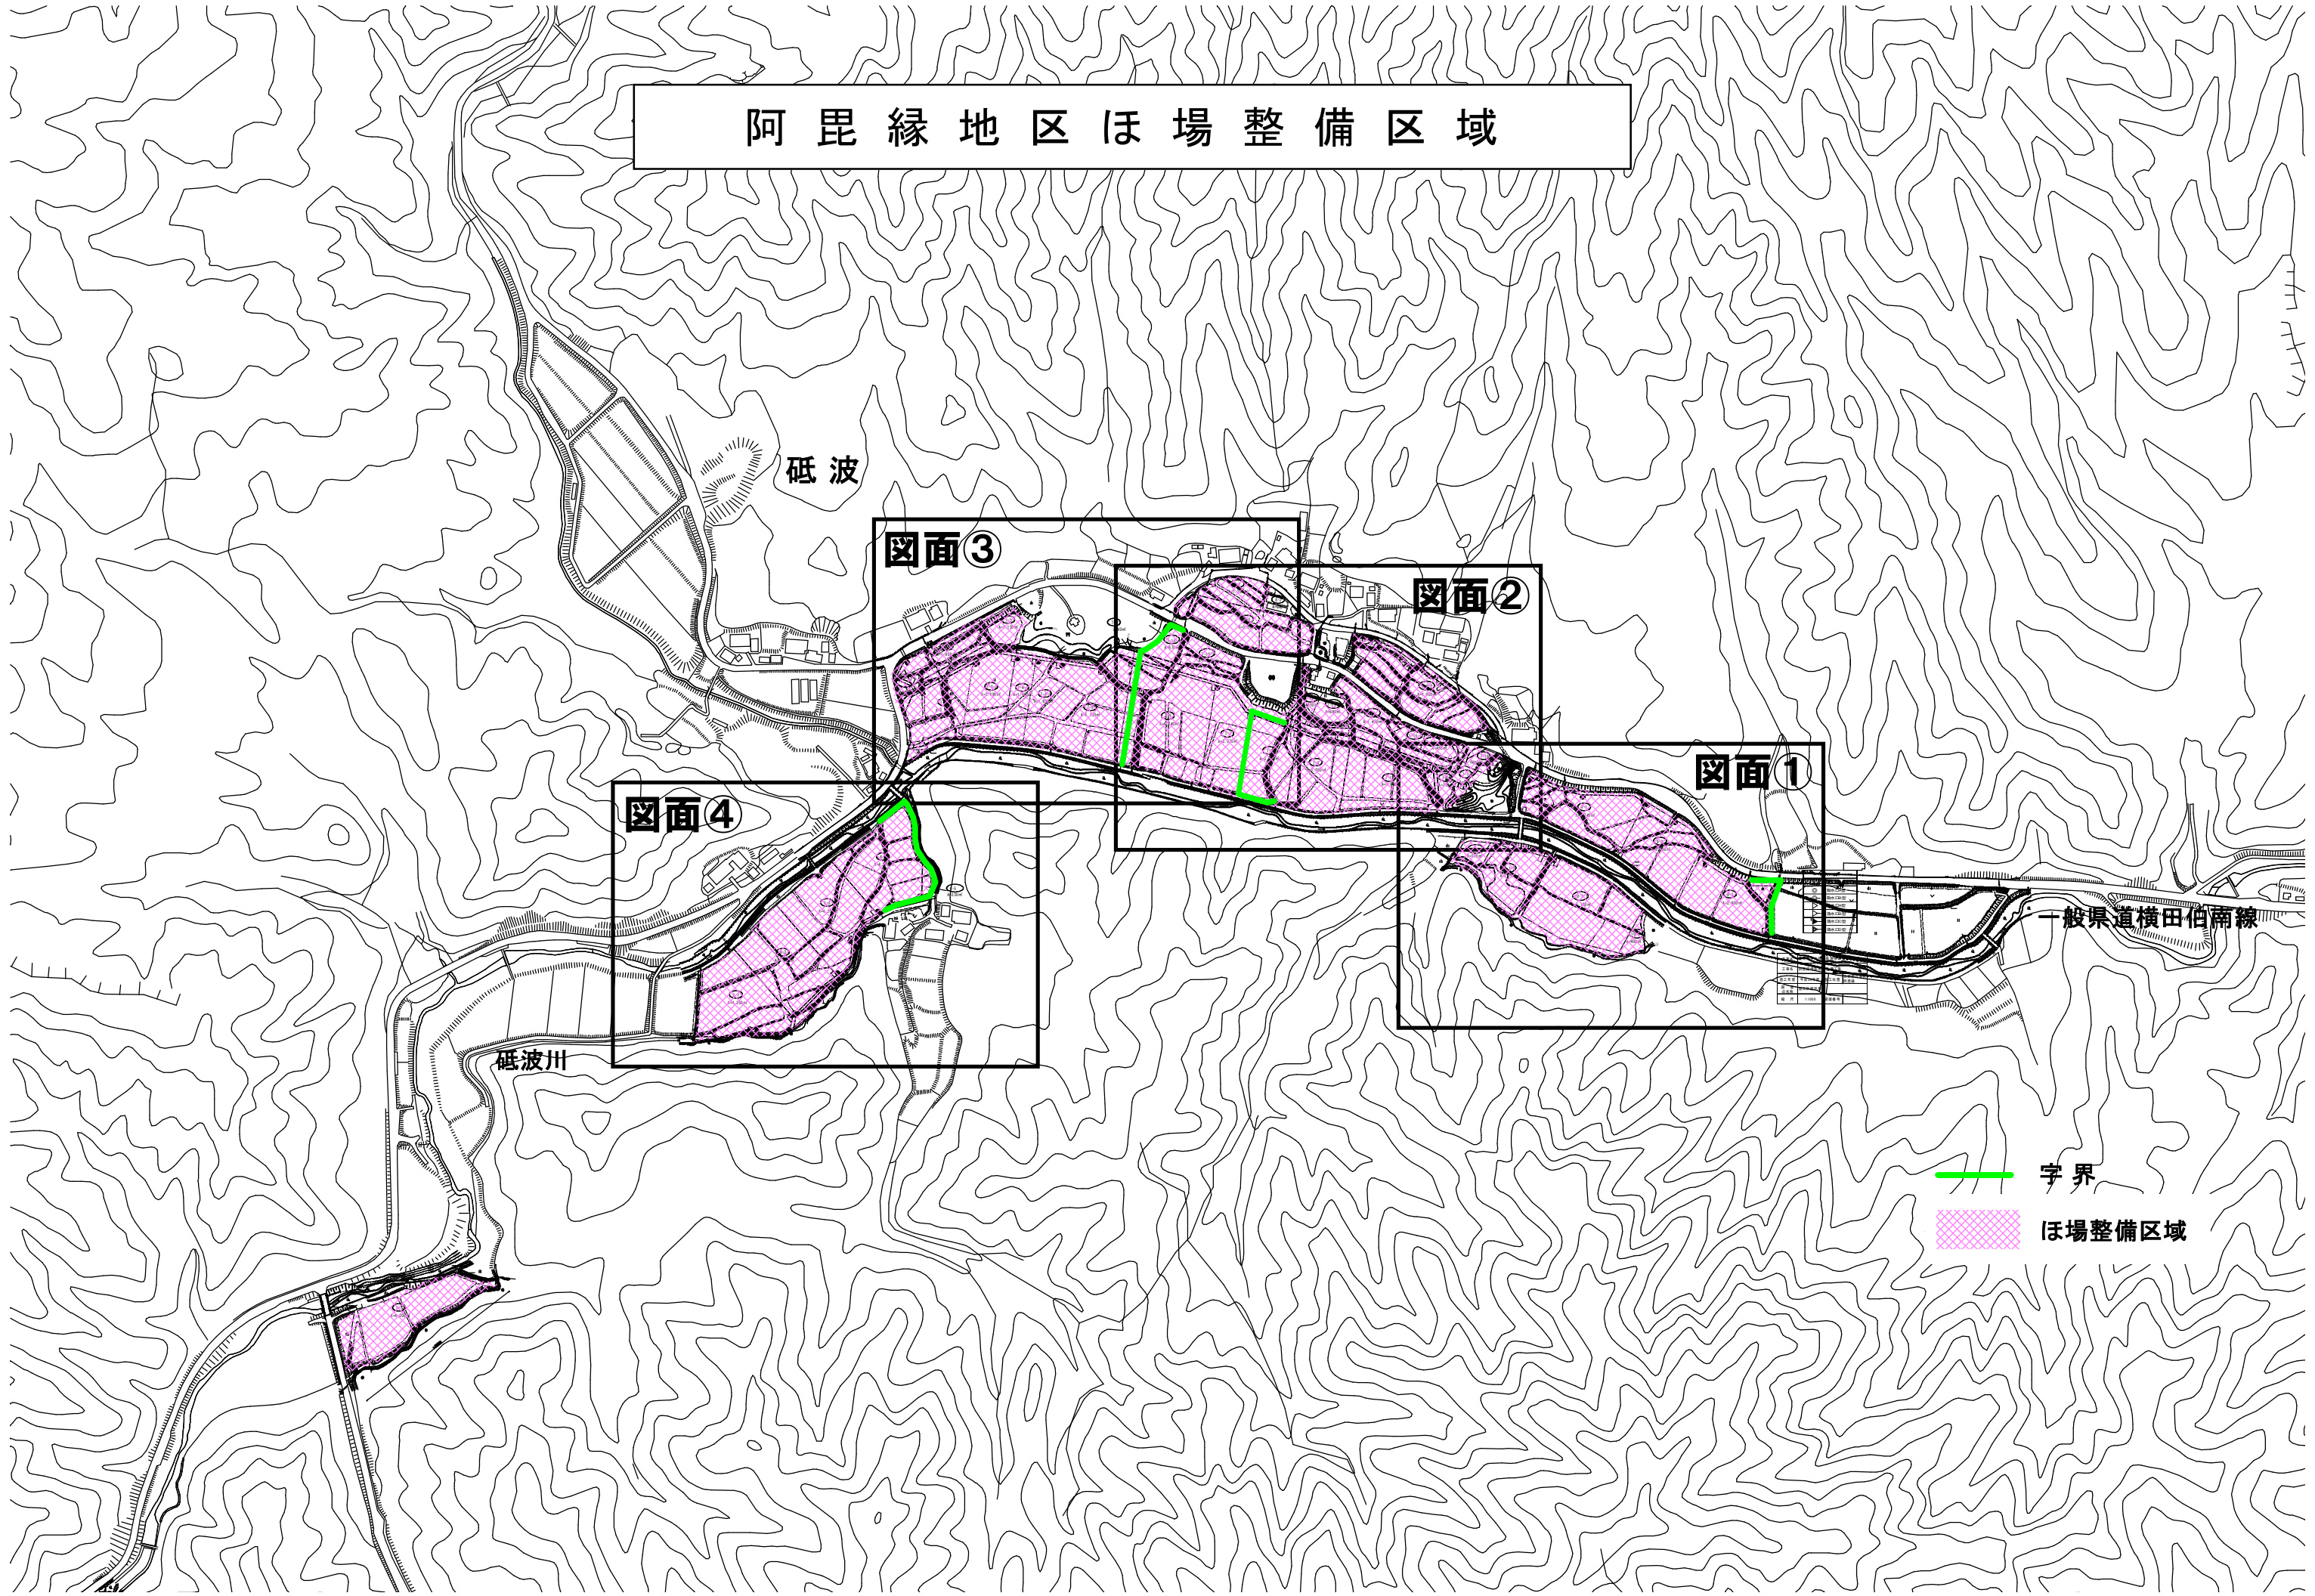

砥波

図面③

図面②

図面①

図面④

一般県道横田伯南線

砥波川



— 字界

ほ場整備区域


日南町基盤整備事業阿毘縁地区
 字界変更図S=1:500
 (第1工区)

図面番号 ①

凡 例	
旧字名	黒字の字
新字名	赤字の字
旧字界	—●—
新字界	—●—
道路	▨
水路・河川	▨

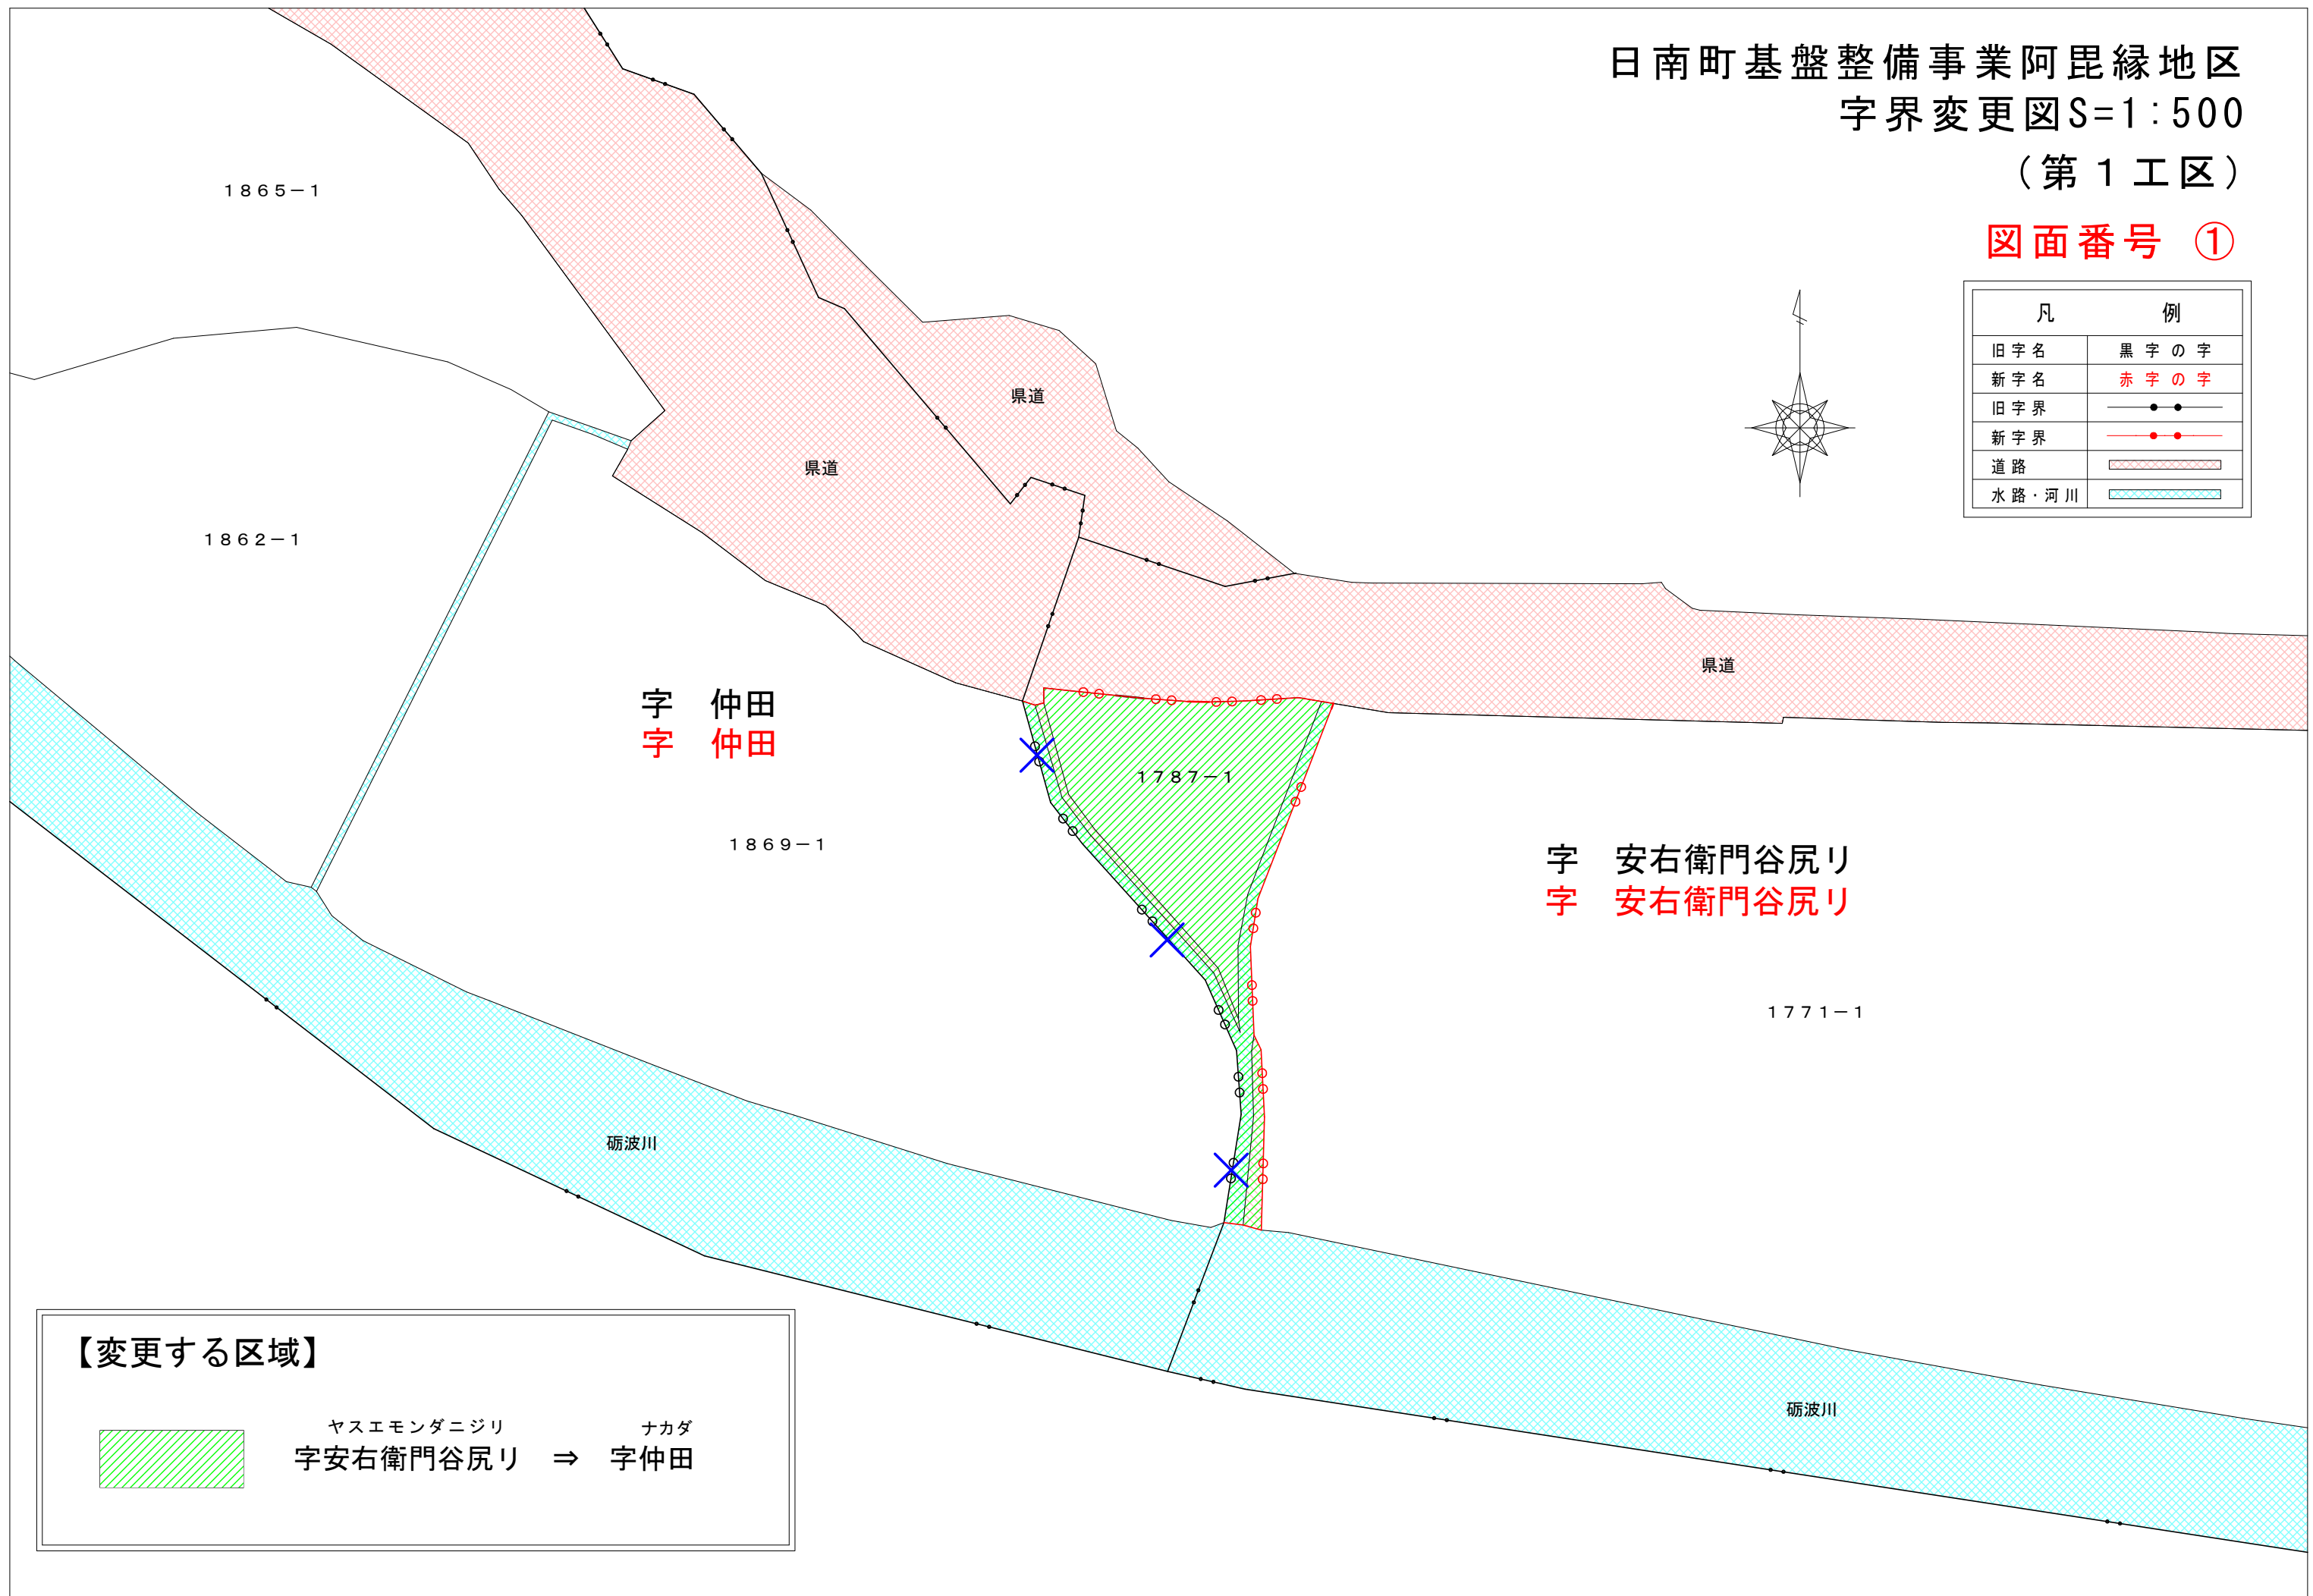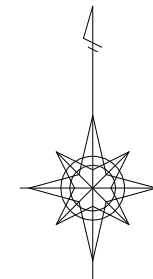


【変更する区域】

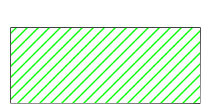

ヤスエモンダニジリ ⇒ ナカダ
 字安右衛門谷尻 ⇒ 字仲田

図面 ①

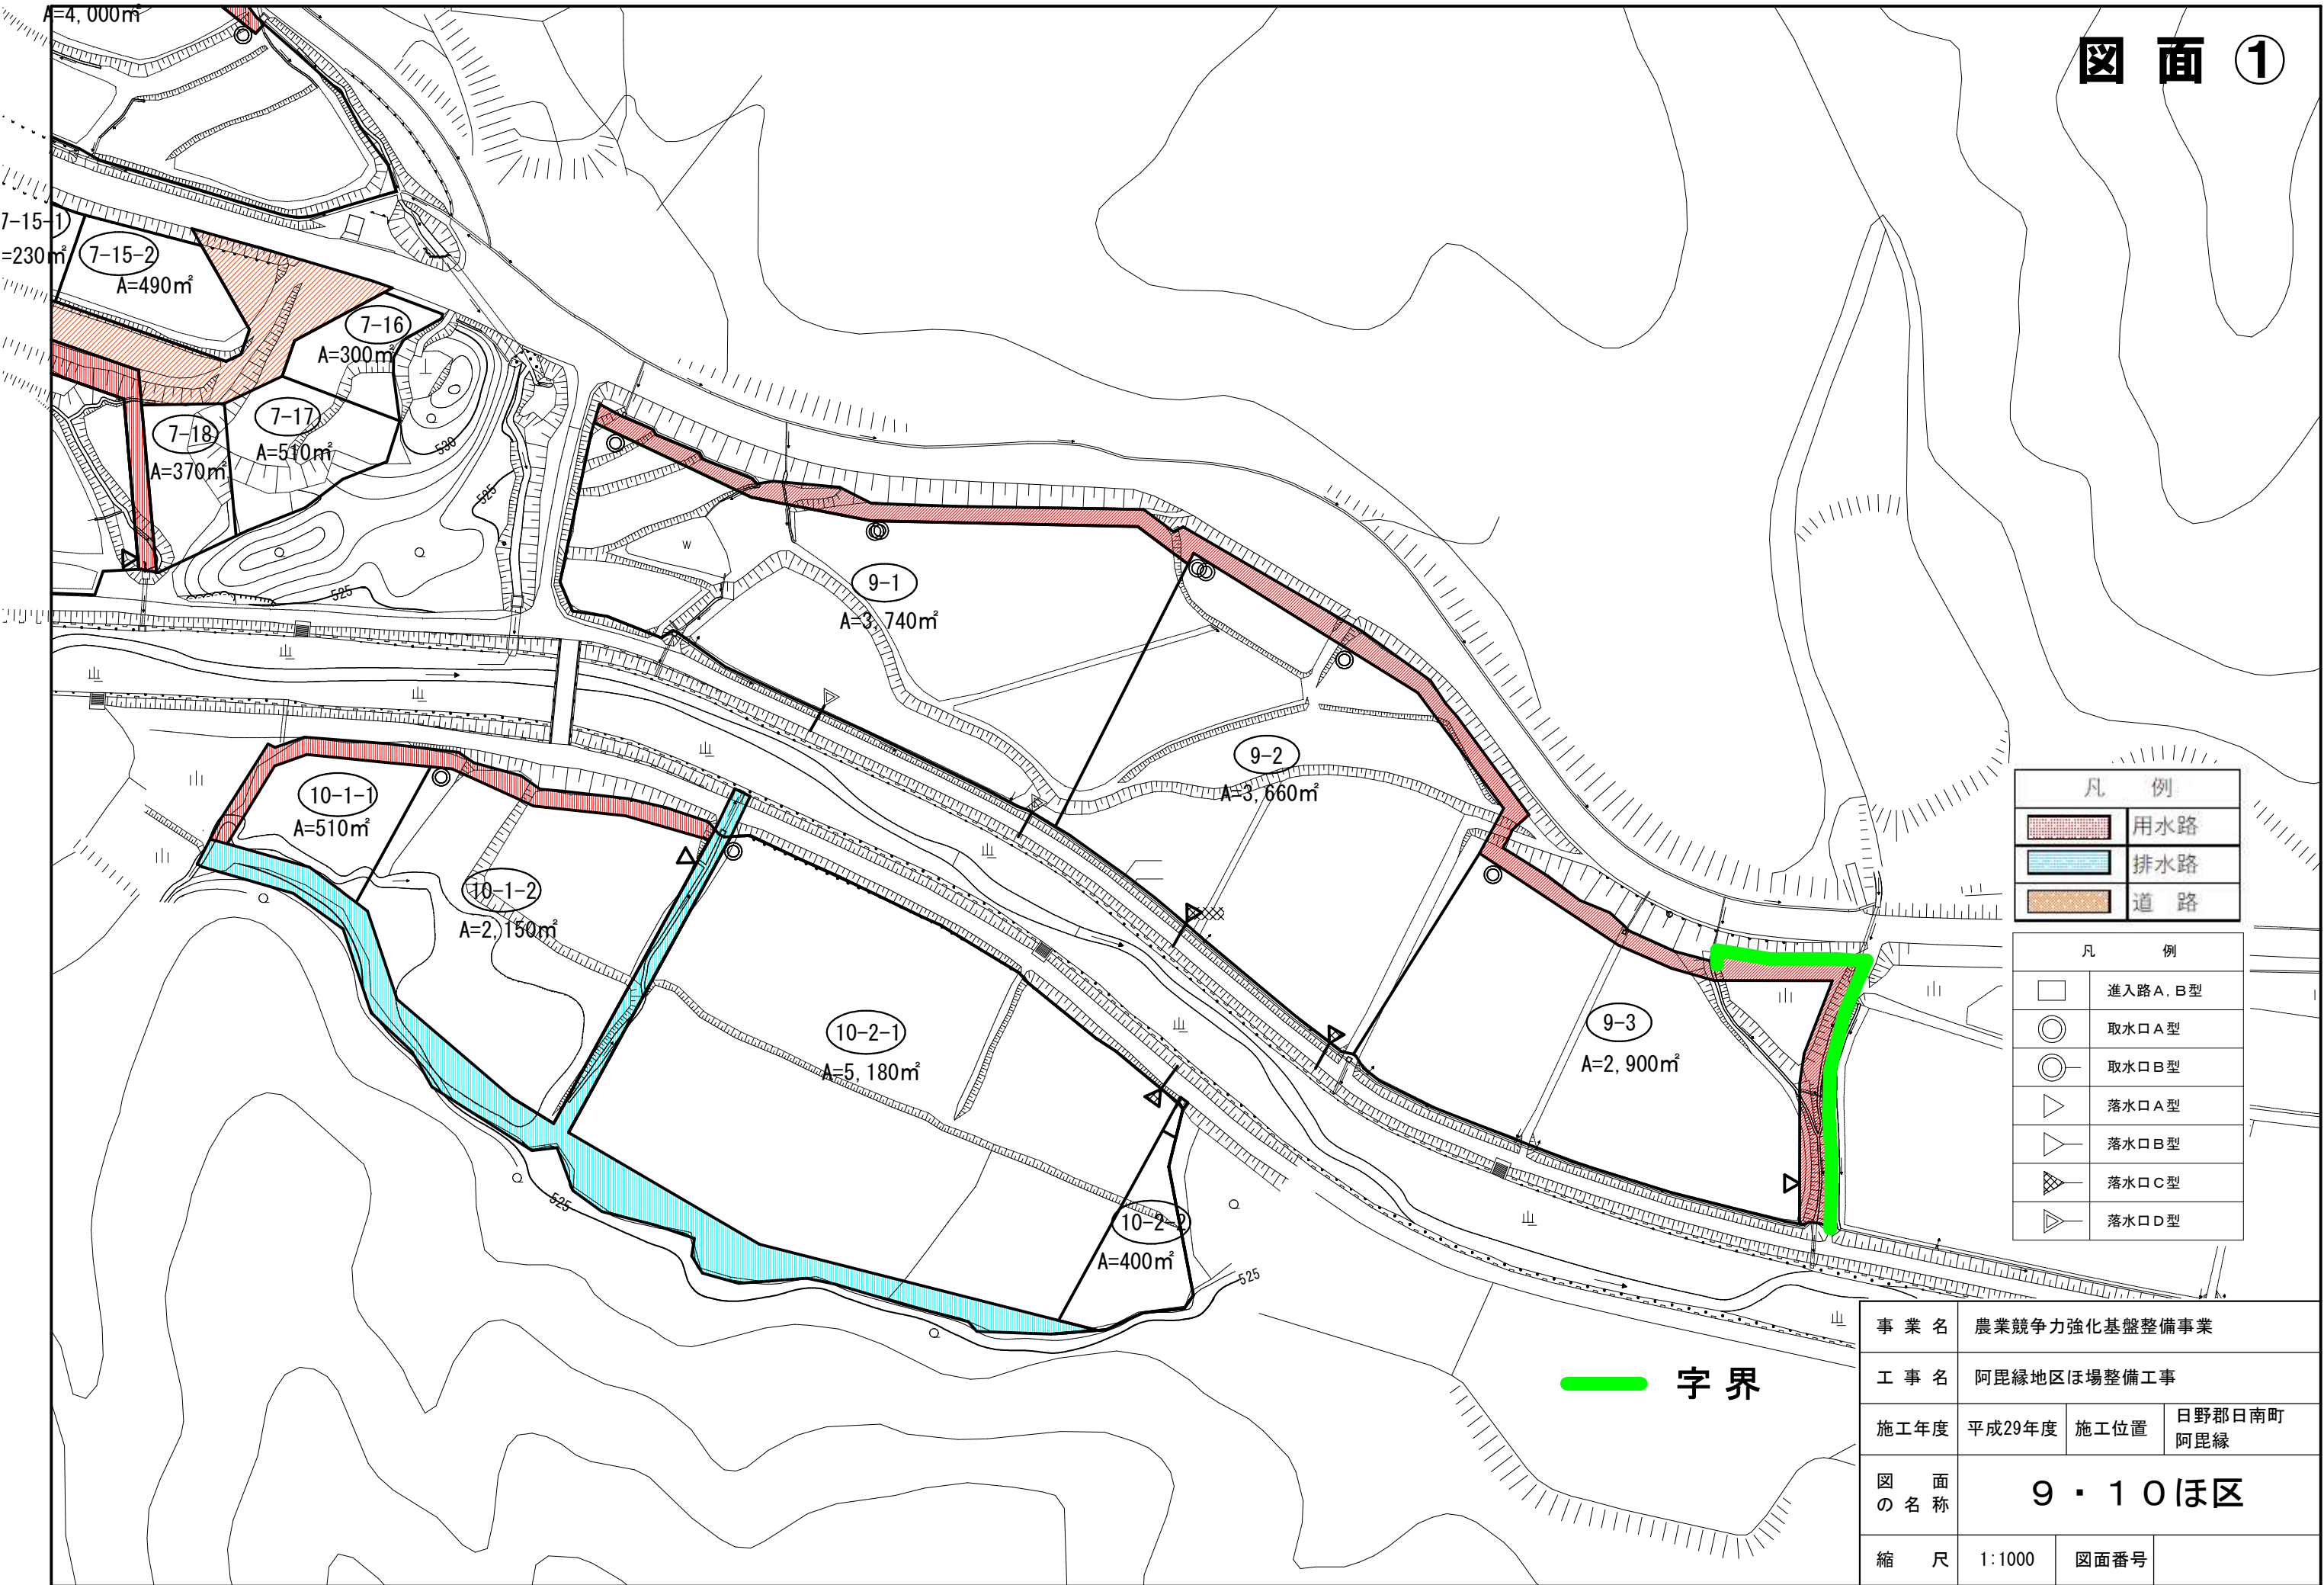

凡 例	
	用水路
	排水路
	道路

凡 例	
	進入路A, B型
	取水口A型
	取水口B型
	落水口A型
	落水口B型
	落水口C型
	落水口D型



字界

事業名	農業競争力強化基盤整備事業		
工事名	阿毘緑地区ほ場整備工事		
施工年度	平成29年度	施工位置	日野郡日南町 阿毘緑
図面の名称	9・10ほ区		
縮尺	1:1000	図面番号	


日南町基盤整備事業阿毘縁地区
 字界変更図S=1:500
 (第1工区)


凡 例	
旧字名	黒字の字
新字名	赤字の字
旧字界	—●—
新字界	—●—
道路	▨
水路・河川	▨

図面番号 ②

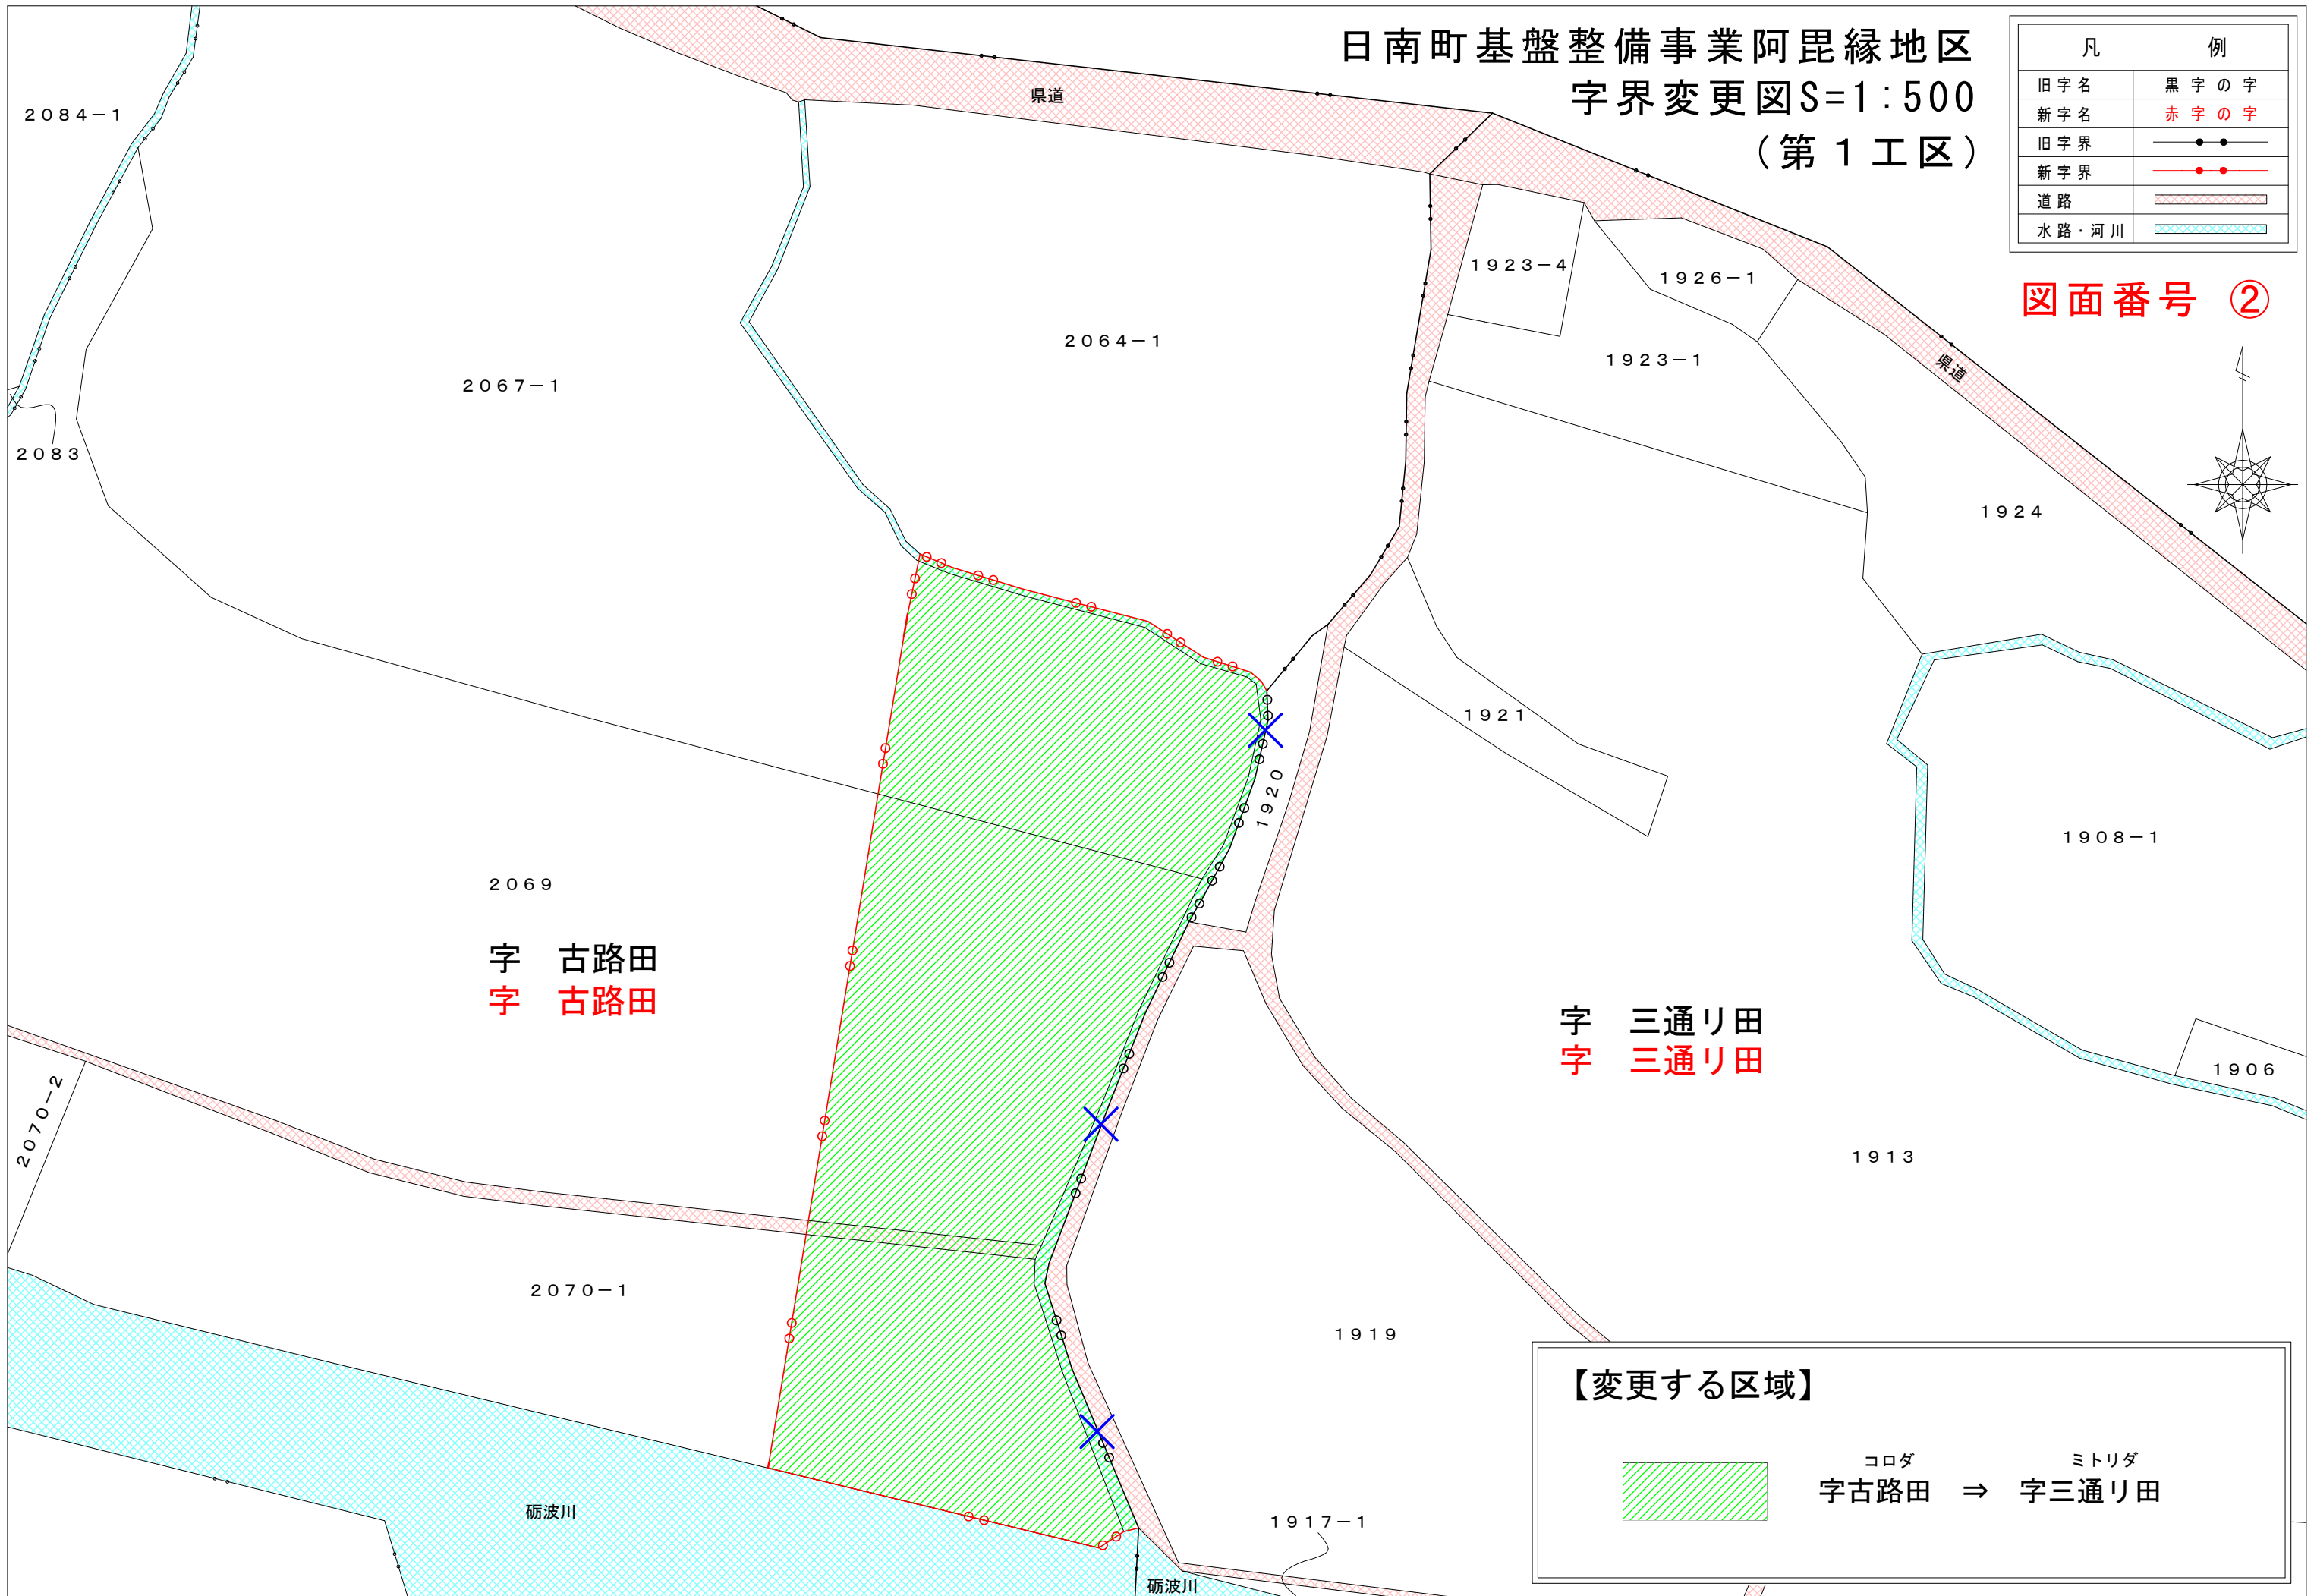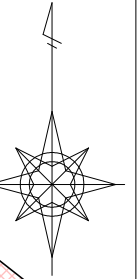

【変更する区域】

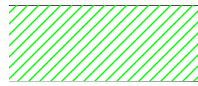
 コロダ 字古路田 → ミトリダ 字三通り田

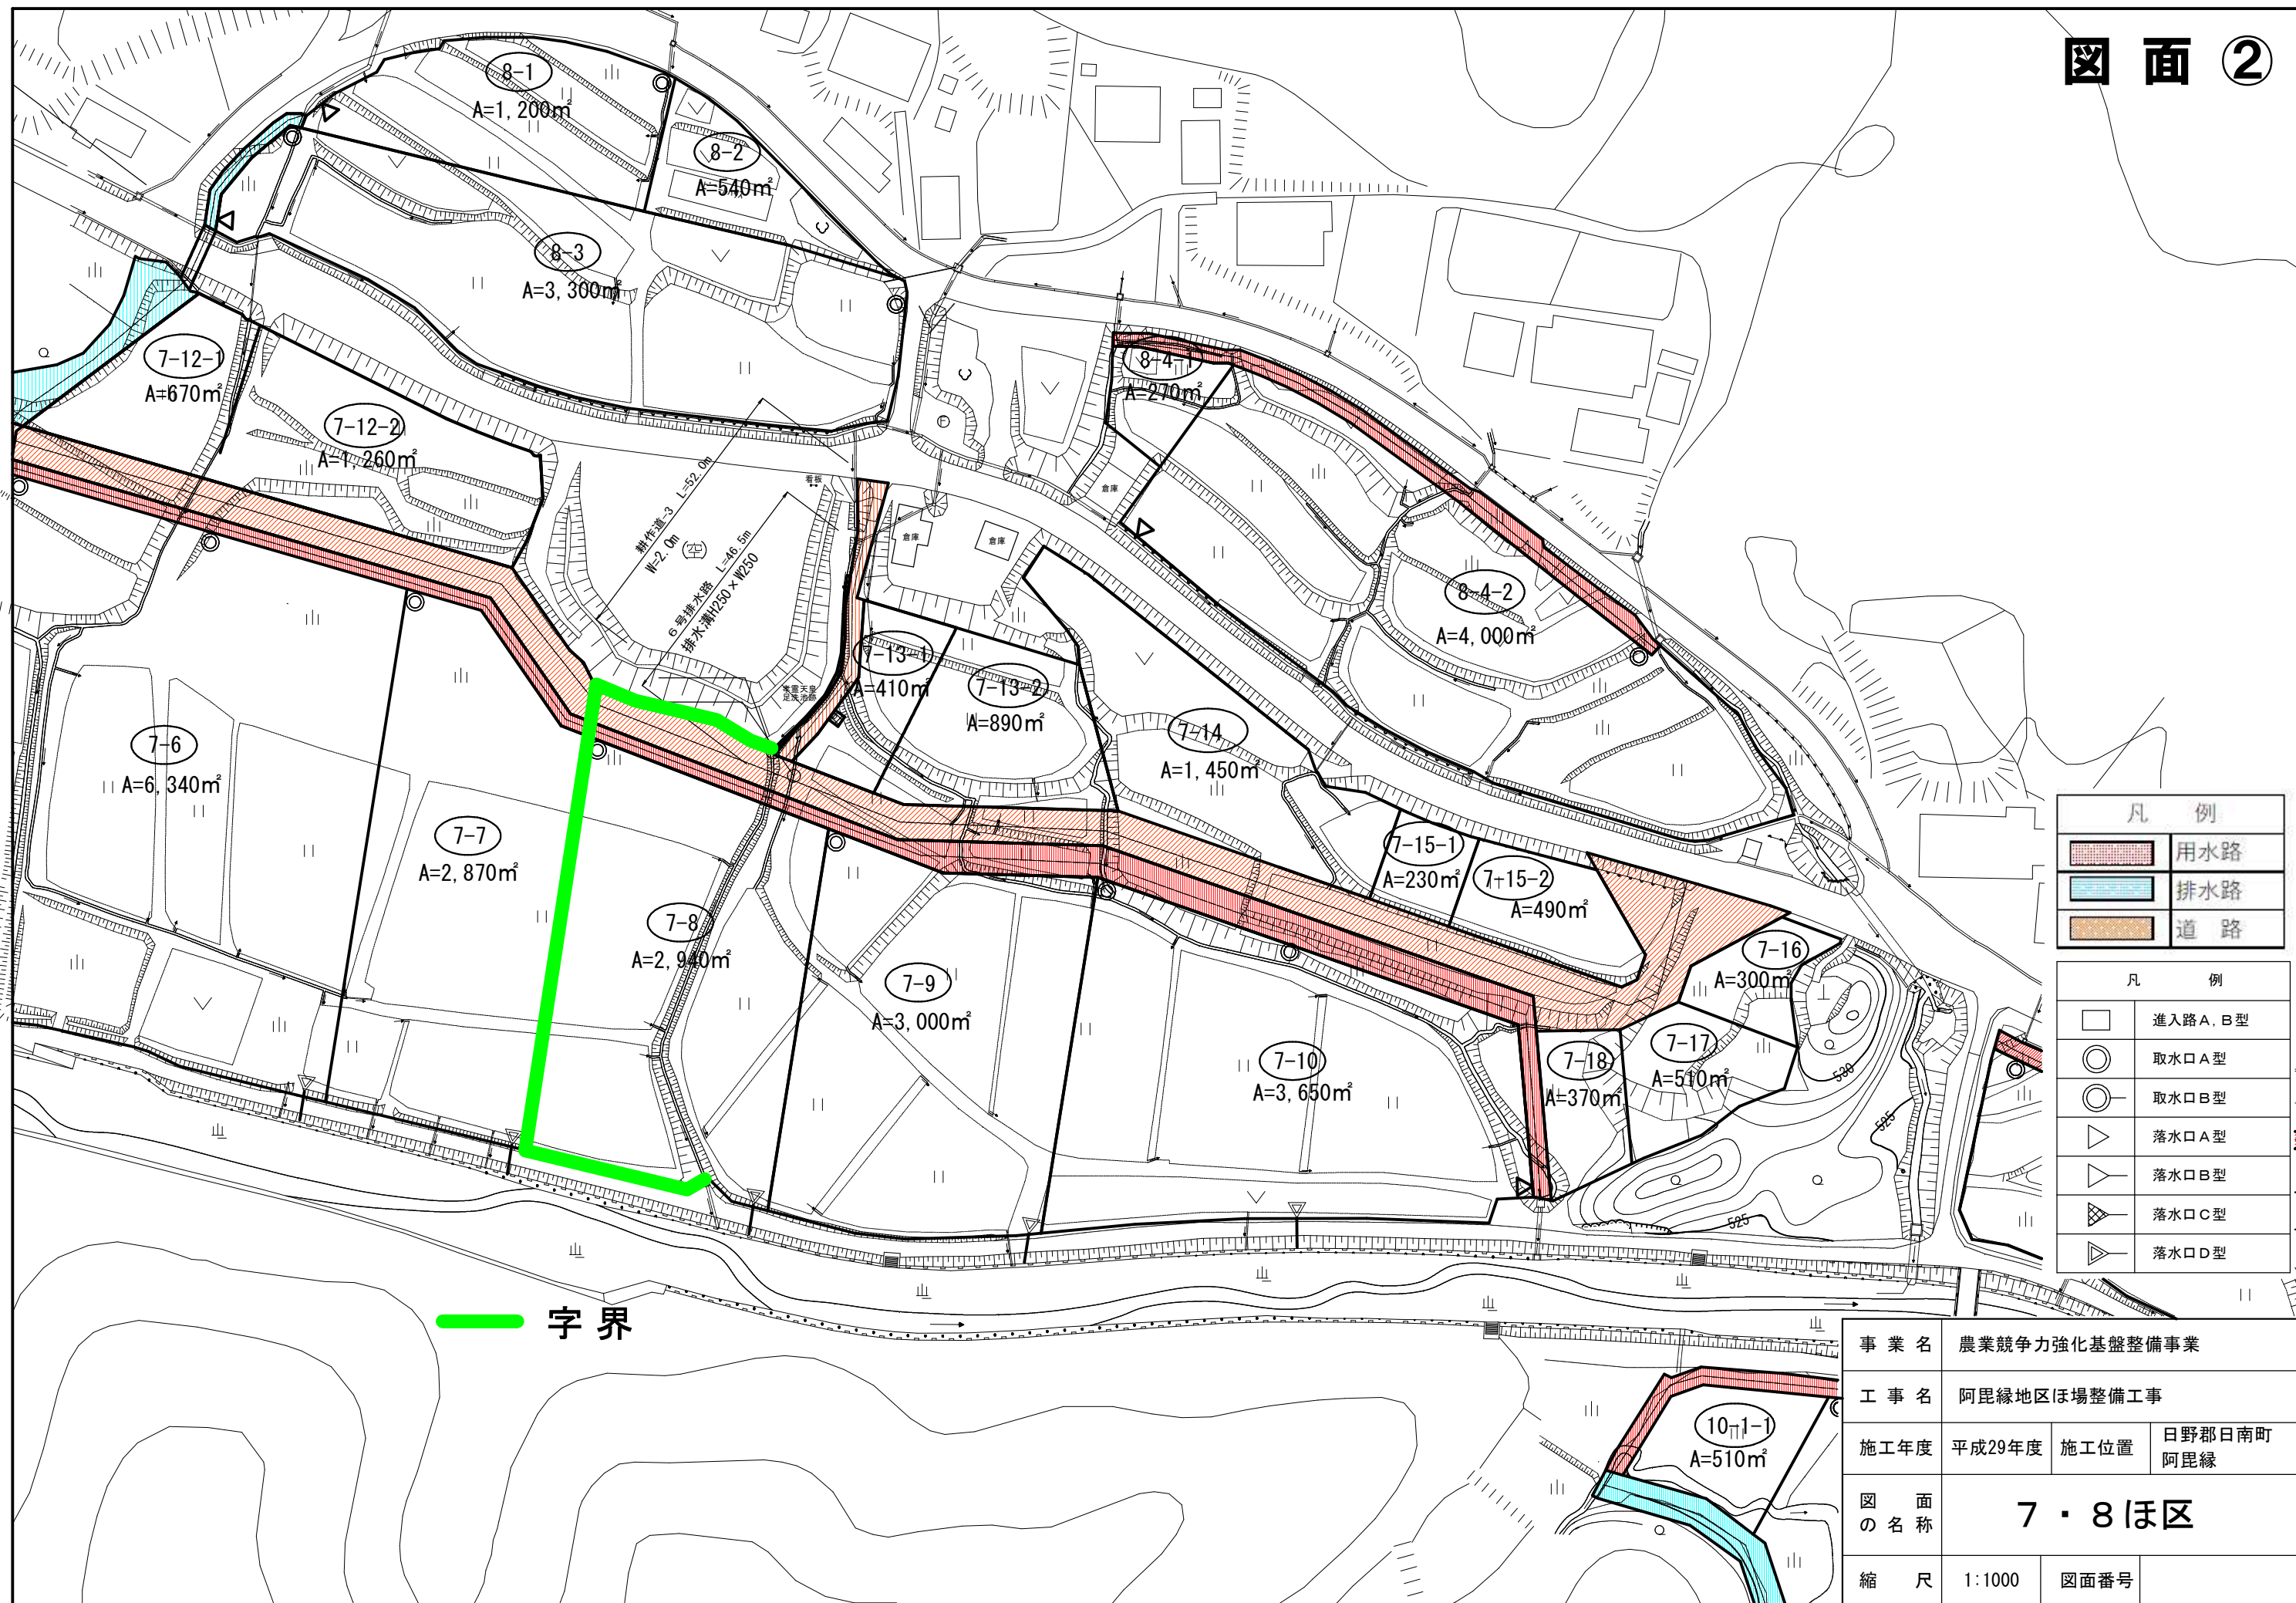

凡 例	
	用水路
	排水路
	道路



凡 例	
	進入路 A, B 型
	取水口 A 型
	取水口 B 型
	落水口 A 型
	落水口 B 型
	落水口 C 型
	落水口 D 型

事業名	農業競争力強化基盤整備事業		
工事名	阿毘緑地区ほ場整備工事		
施工年度	平成29年度	施工位置	日野郡日南町 阿毘緑
図面の名称	7・8ほ区		
縮尺	1:1000	図面番号	

日南町基盤整備事業阿毘縁地区
 字界変更図S=1:500

(第1工区)


図面番号 ③

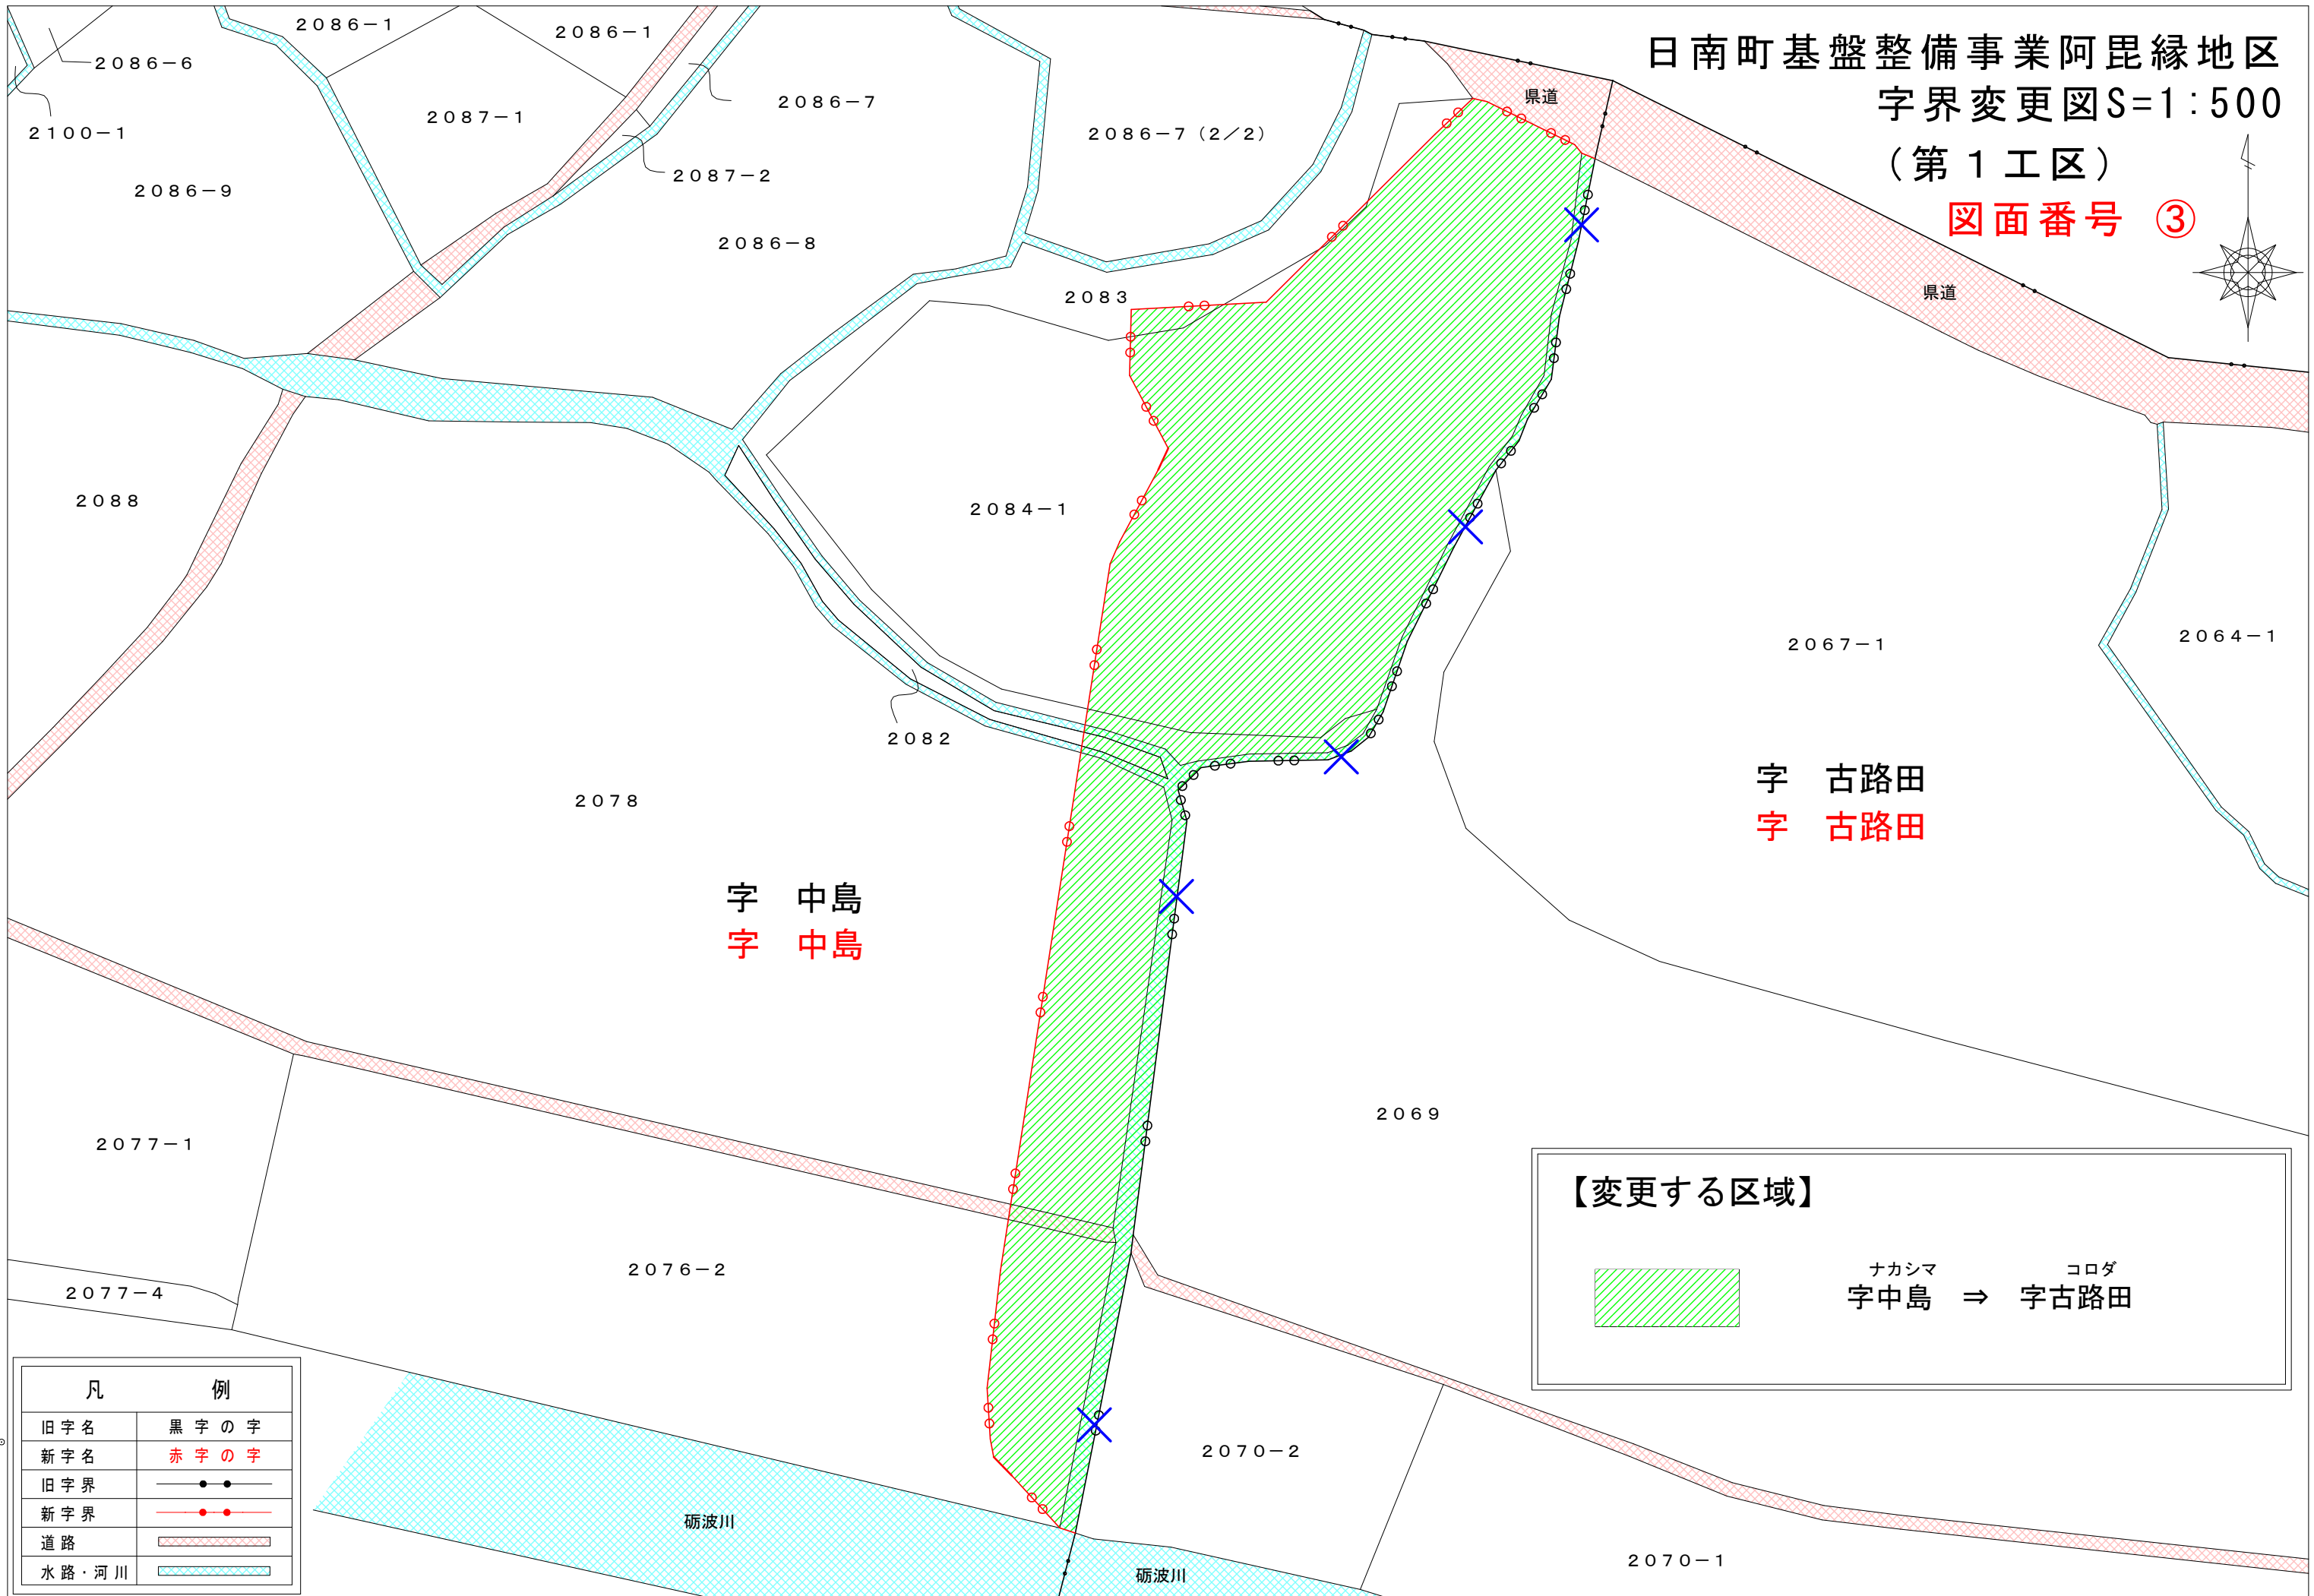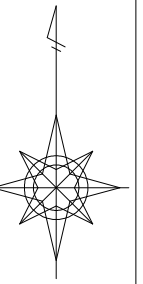

字 中島
 字 中島


字 古路田
 字 古路田

【変更する区域】

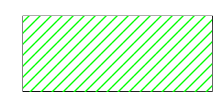

ナカシマ 字中島 => コロダ 字古路田

凡 例	
旧字名	黒字の字
新字名	赤字の字
旧字界	—●●—
新字界	—●●—
道路	▨
水路・河川	▨

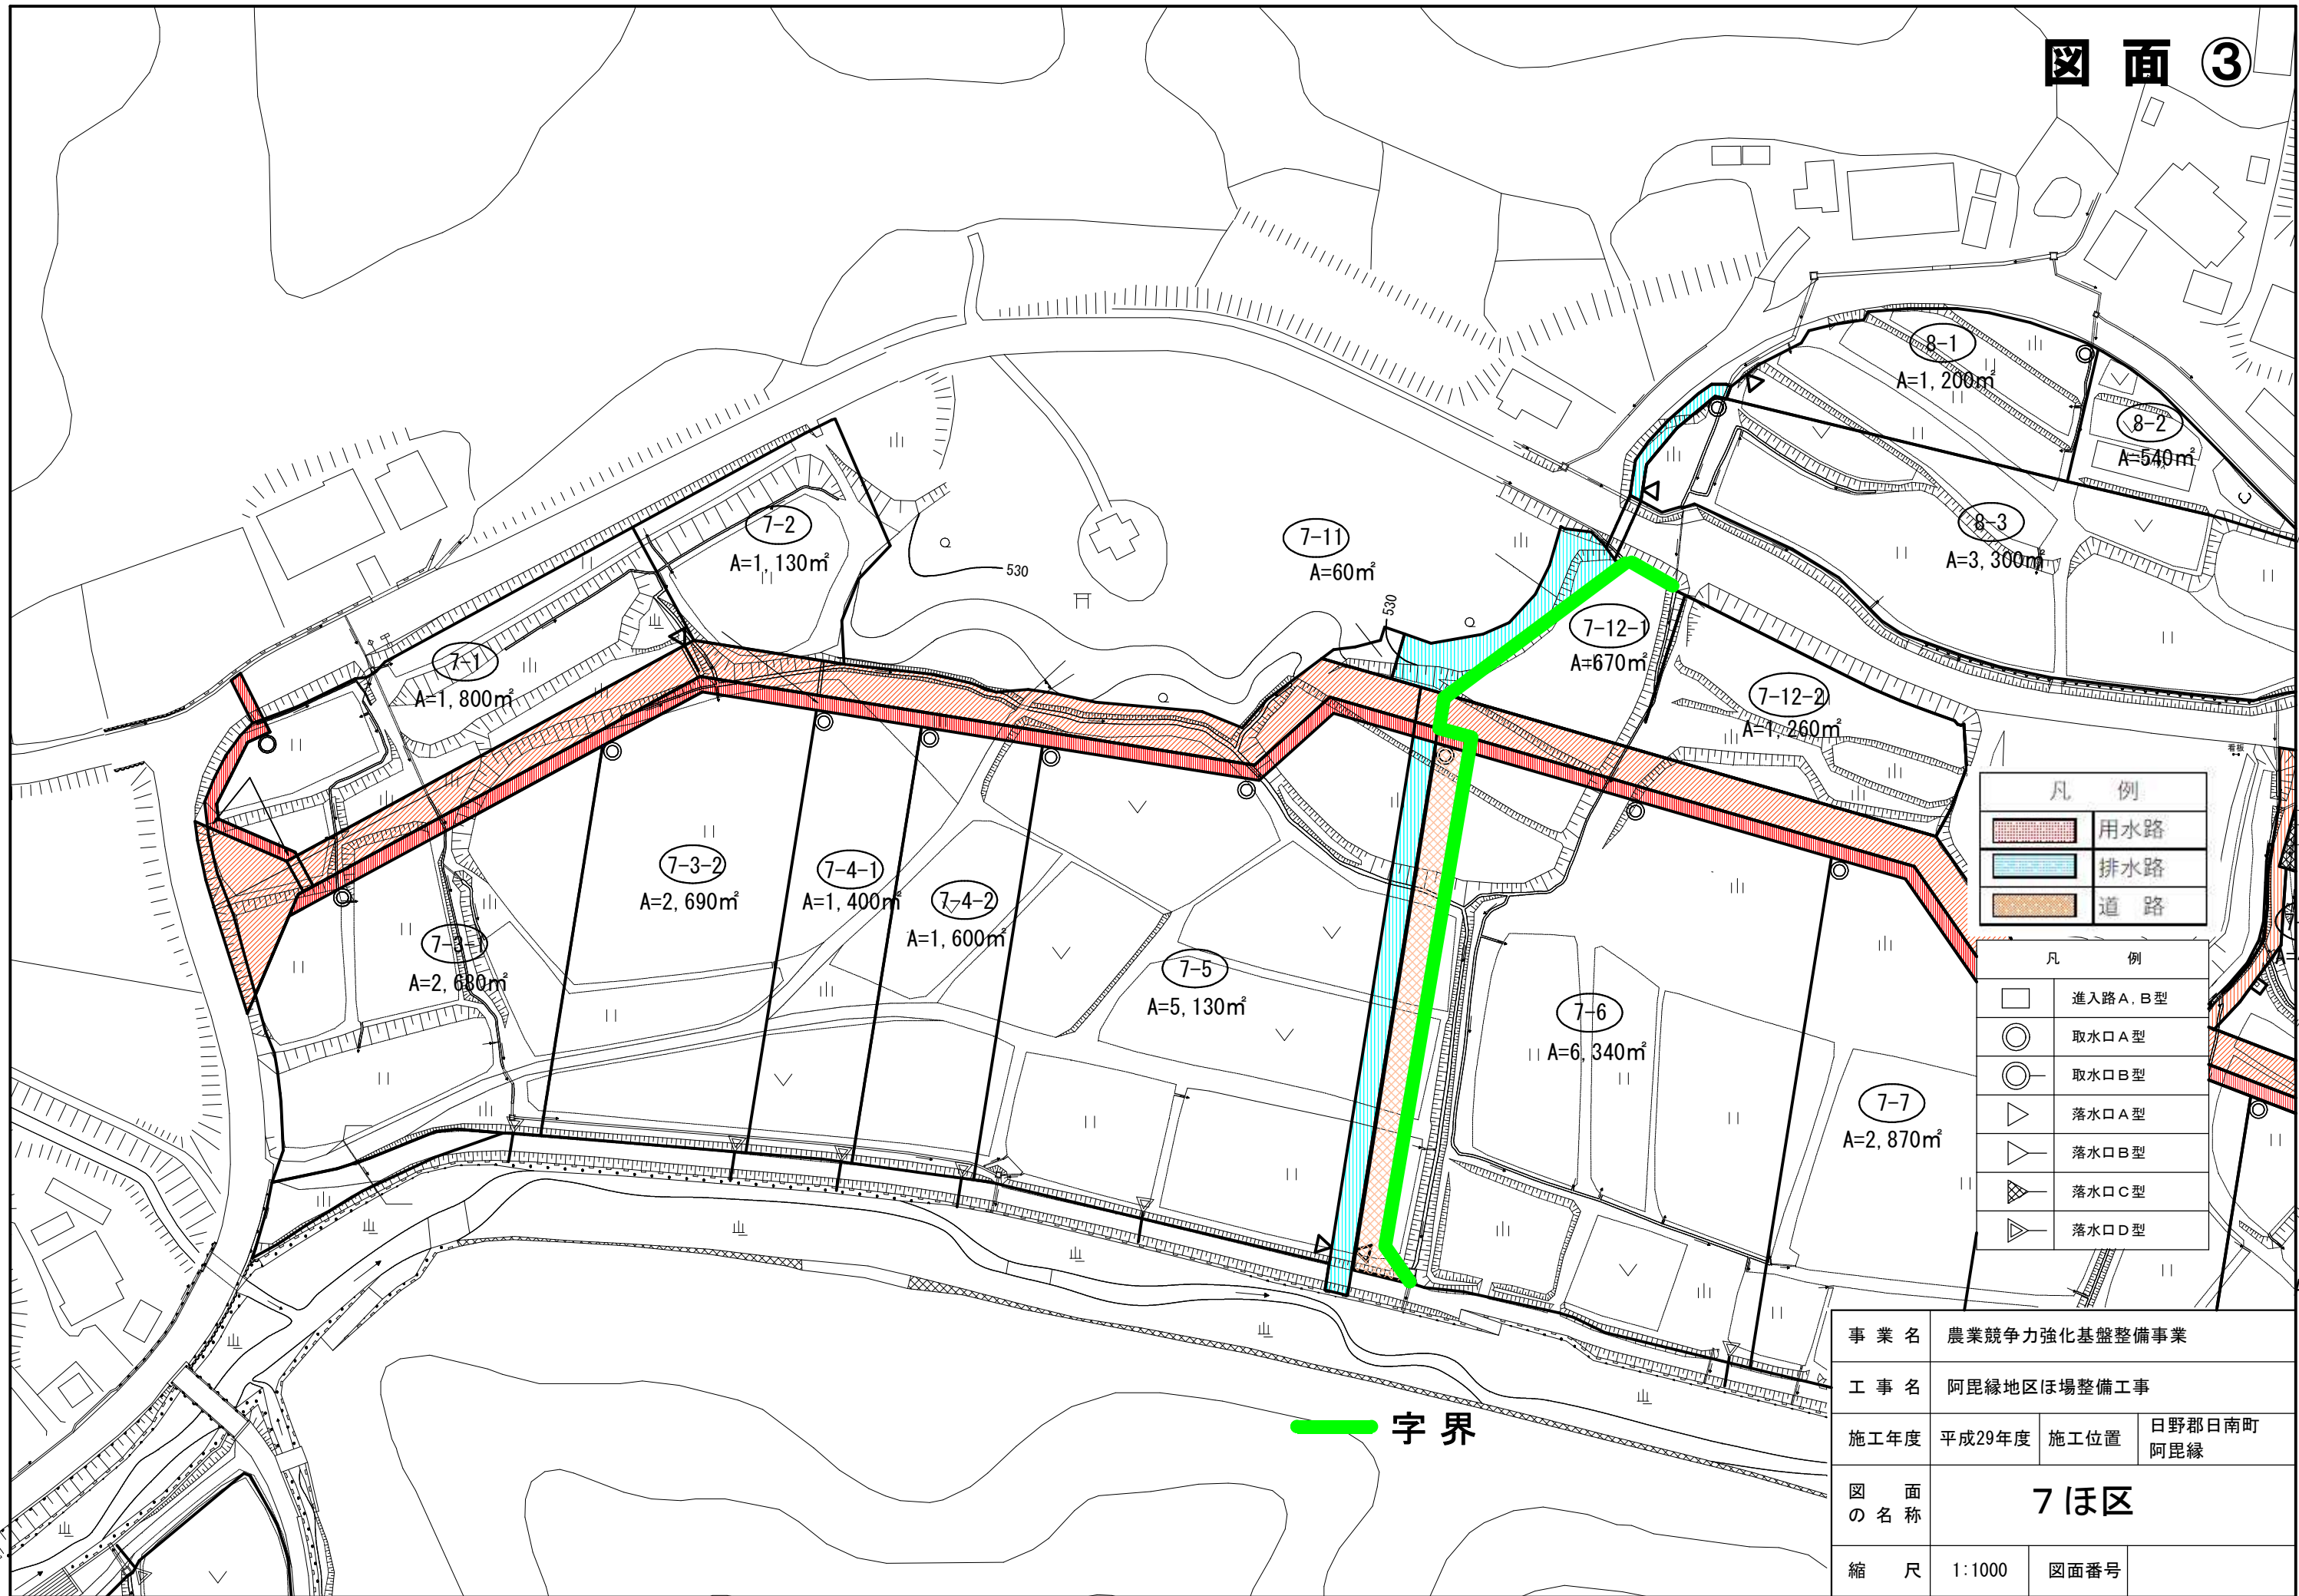

凡 例	
	用水路
	排水路
	道路

凡 例	
	進入路A、B型
	取水口A型
	取水口B型
	落水口A型
	落水口B型
	落水口C型
	落水口D型


— 字界

事業名	農業競争力強化基盤整備事業		
工事名	阿毘縁地区ほ場整備工事		
施工年度	平成29年度	施工位置	日野郡日南町 阿毘縁
図面の名称	7ほ区		
縮尺	1:1000	図面番号	

日南町基盤整備事業阿毘縁地区
字界変更図S=1:500


(第1工区)

図面番号 ④

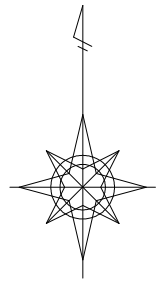


凡 例	
旧字名	黒字の字
新字名	赤字の字
旧字界	—●—●—
新字界	—●—●—
道路	▨
水路・河川	▧

【変更する区域】

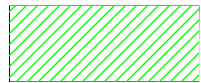 オイケノシモヤシキマワリ
 字大池ノ下モ屋敷廻リ ⇒ オイケ
 字大池



図面④

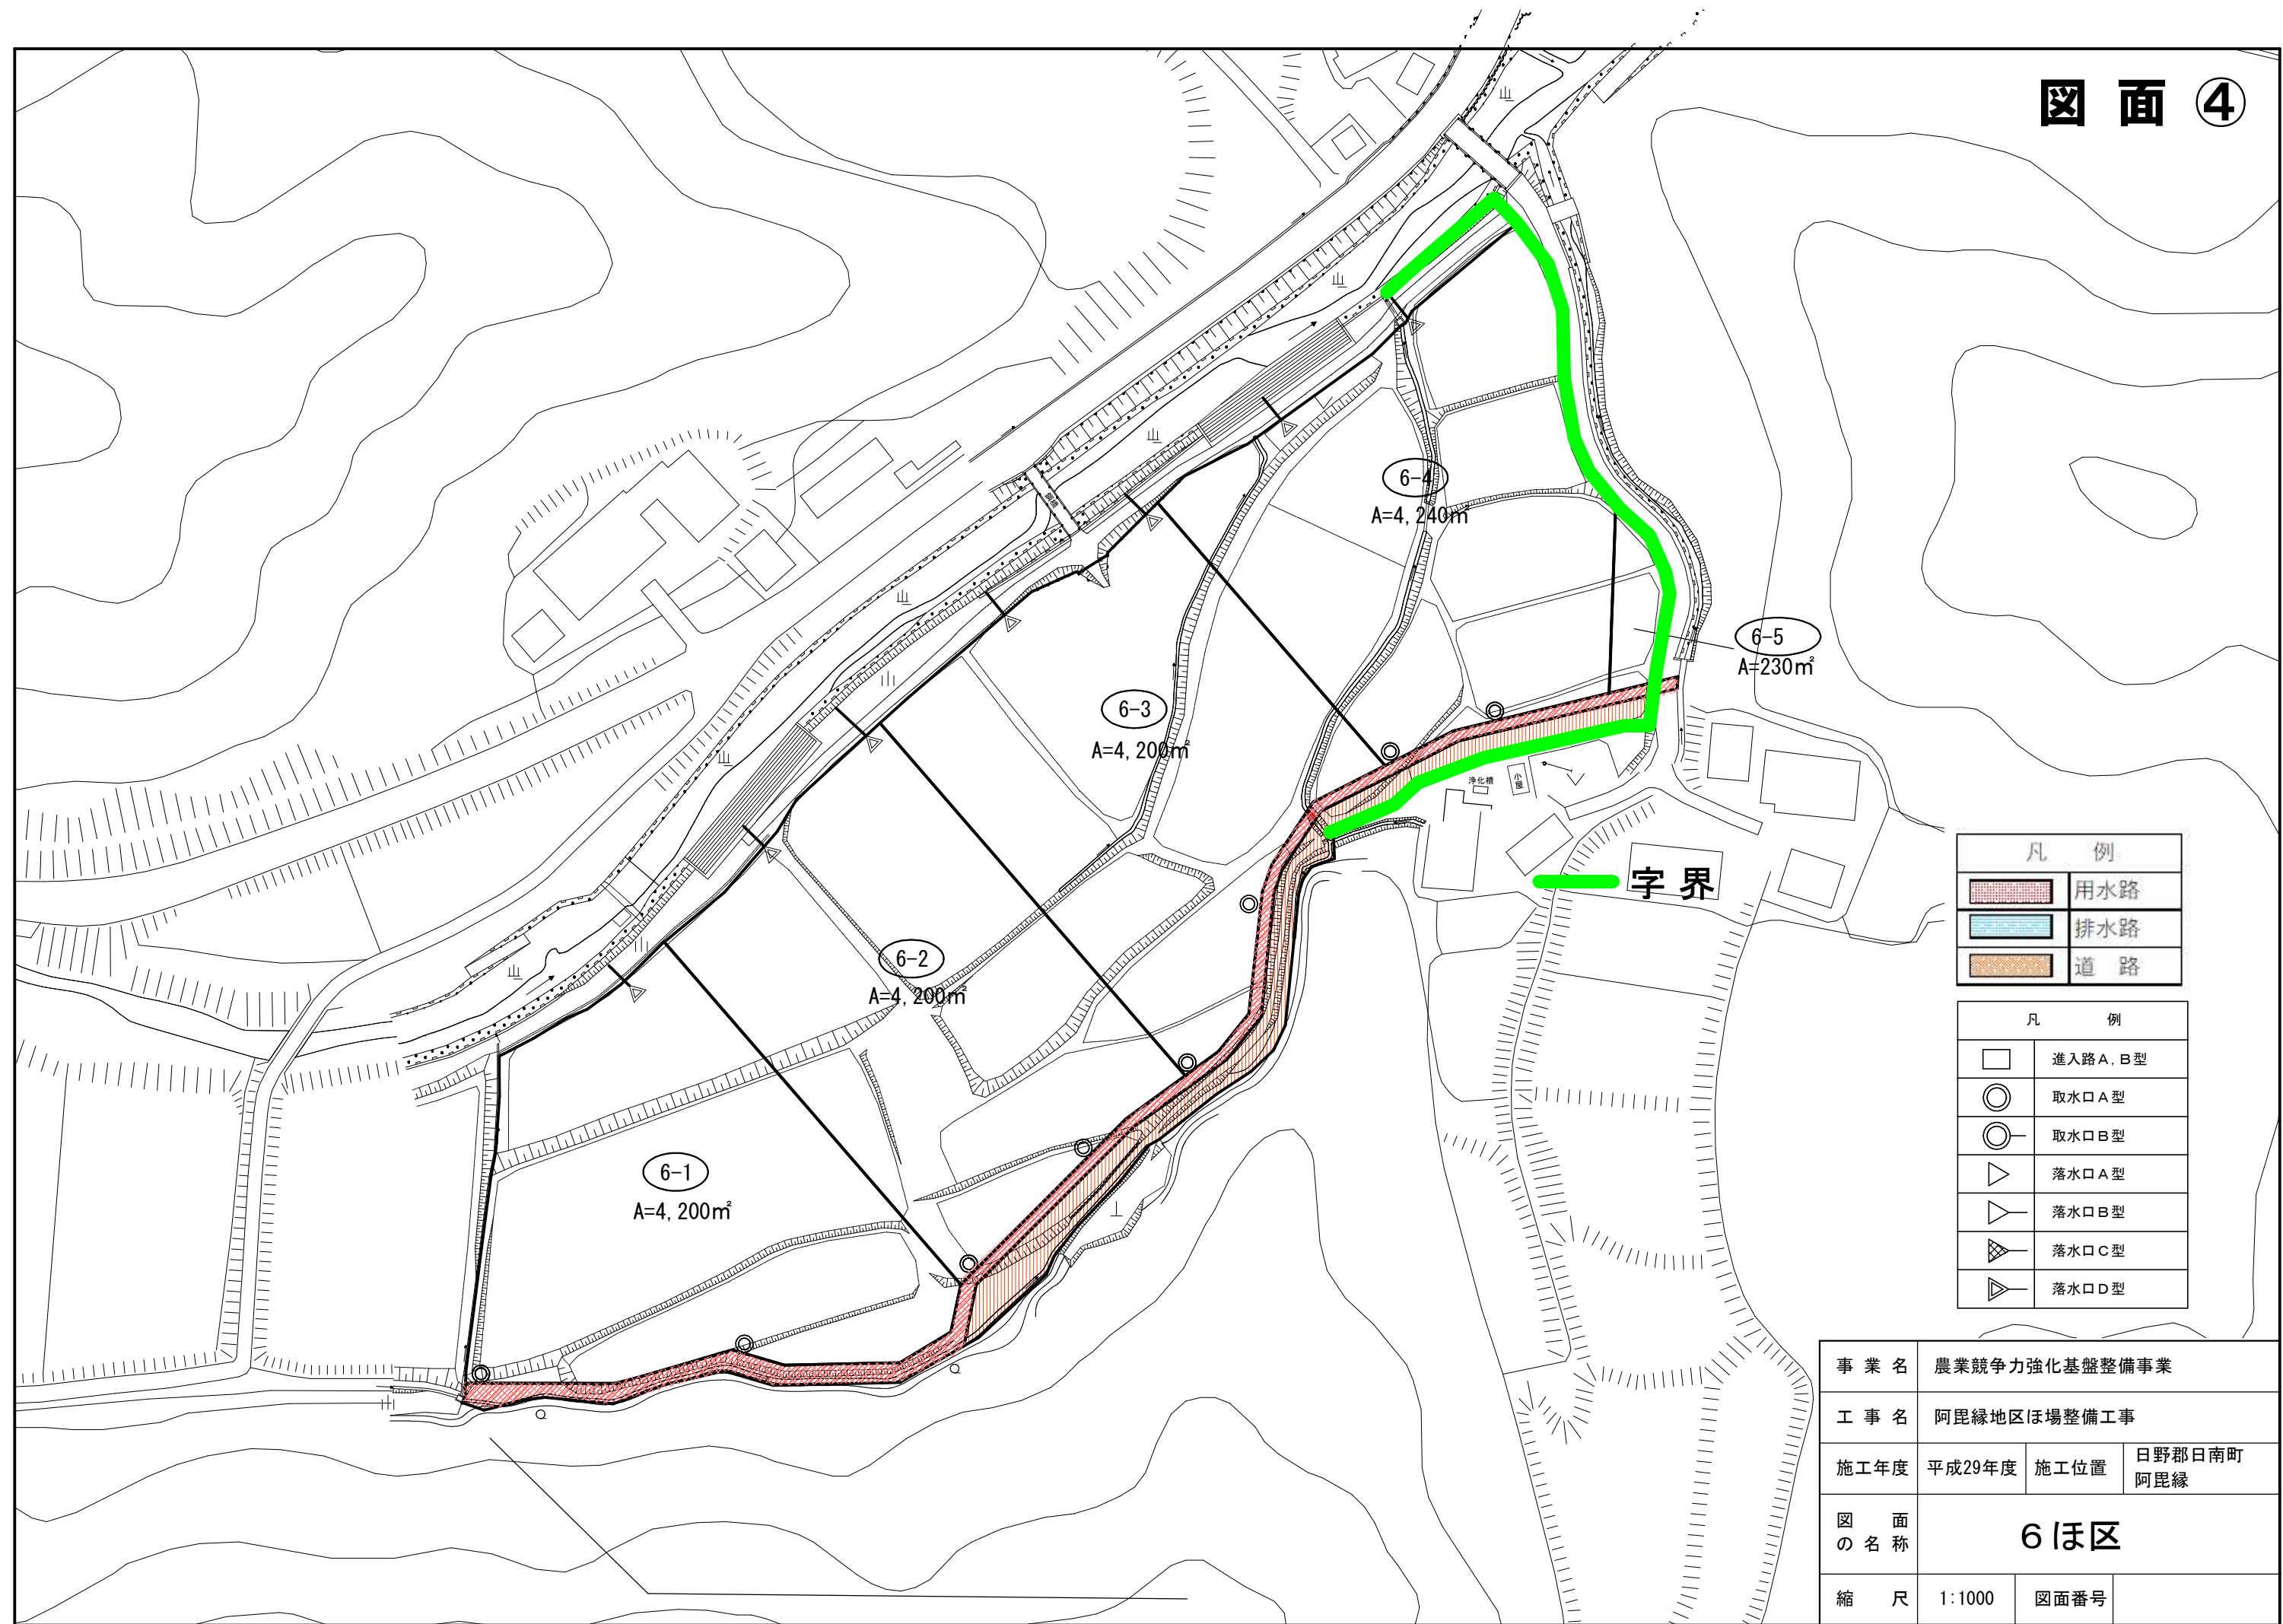

凡 例	
	用水路
	排水路
	道路

凡 例	
	進入路A, B型
	取水口A型
	取水口B型
	落水口A型
	落水口B型
	落水口C型
	落水口D型

事業名	農業競争力強化基盤整備事業		
工事名	阿毘緑地区ほ場整備工事		
施工年度	平成29年度	施工位置	日野郡日南町 阿毘緑
図面の名称	6ほ区		
縮尺	1:1000	図面番号	